
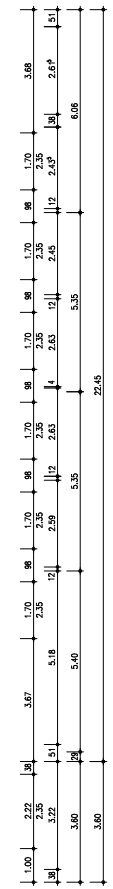
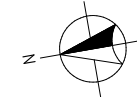


Grundriss 1. Obergeschoss – Bestand

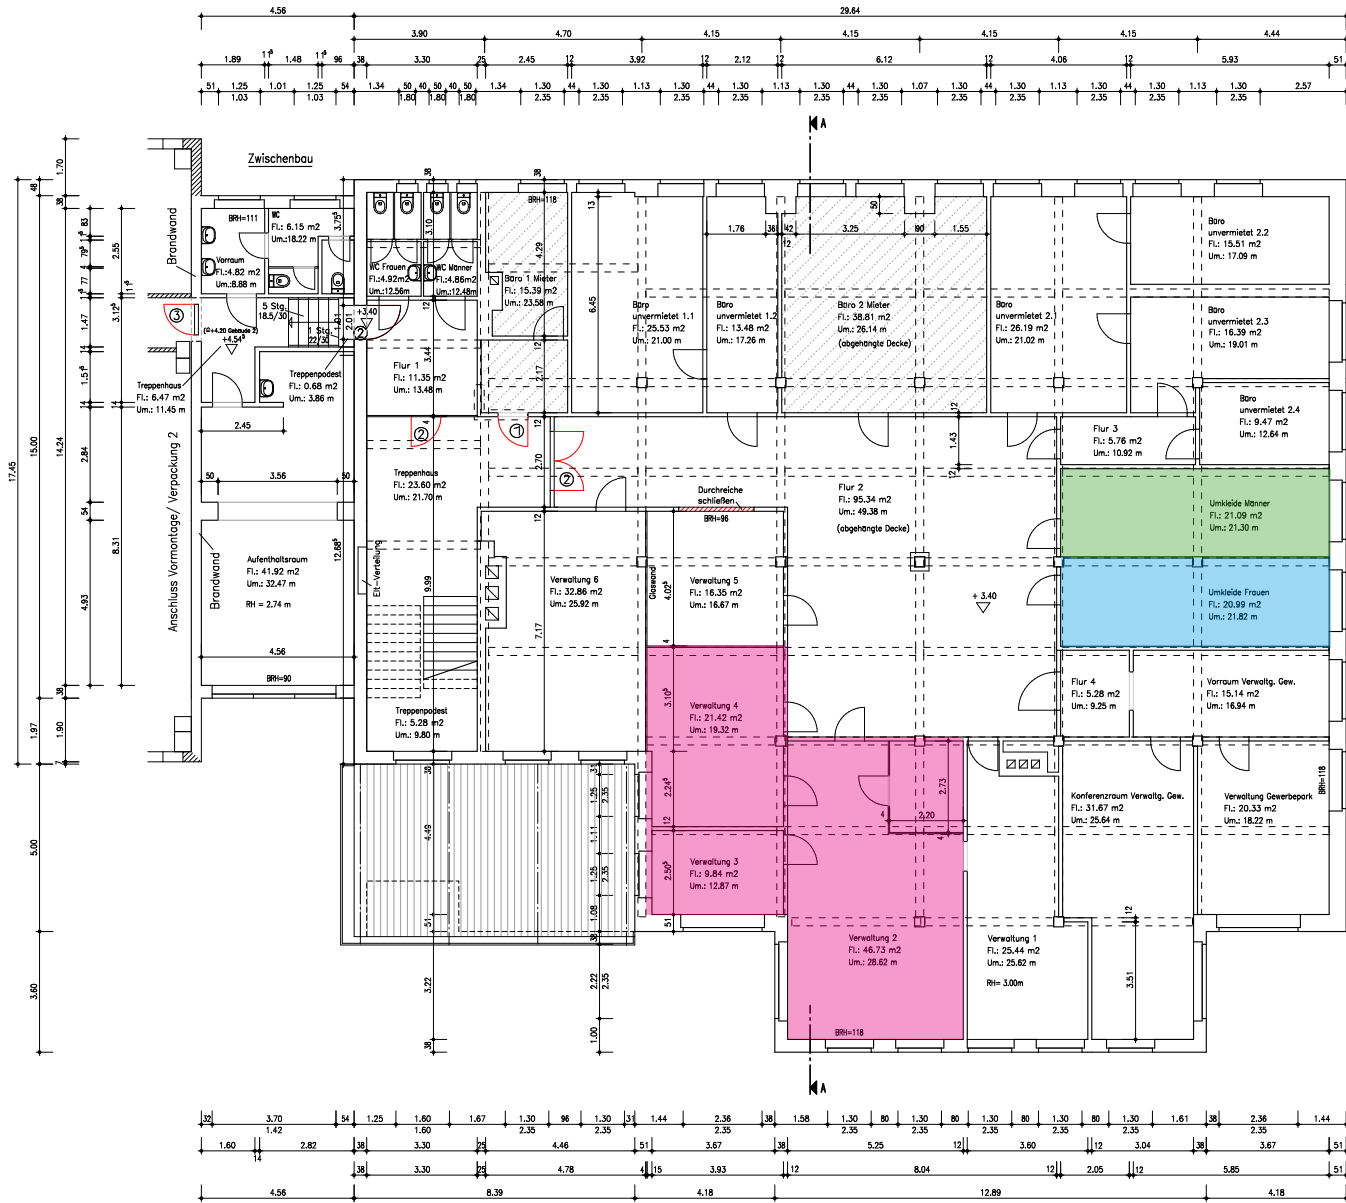

zu realisierende Maßnahmen lt. Brandschutzgutachten

- ① T 30-Tür, rauchdicht, selbstschließend
- ② Tür, rauchdicht, selbstschließend
- ③ T 90-Tür, rauchdicht, selbstschließend

Wasserstraße 15
08280 Aue (Sachsen)
Tel. 03771/ 159-0
Fax 03771/ 159-117
e-mail: aia-hochbau@t-online.de

AIA Aue GmbH
Architektur+ Tragwerksplanung
Tiefbau

Projekt:	Gewerbepark Zwönitztal Thalheim, Zwönitztalstraße 32		
Proj.-Nr.:	10811529		
Bauteil:	Nutzungsänderung von Baugewerbe zu holzverarbeitendem Gewerbe Bestandszeichnung 1. Obergeschoss		
CAD-Name: B081	Datum: 10.12.08	Format: DIN A2v.	Maßstab: M 1:100 M
Baroleiter:	Planer:	Zeichner:	Blatt-Nr.: G1-02

Bürotrakt - mit 3 zusammenhängenden Büros - insgesamt rund 80 m²

einzelne Büroräume mit je 20 m²